




PLAN 1
hus A - Åkerholmsgatan 10A-F



PLAN 2

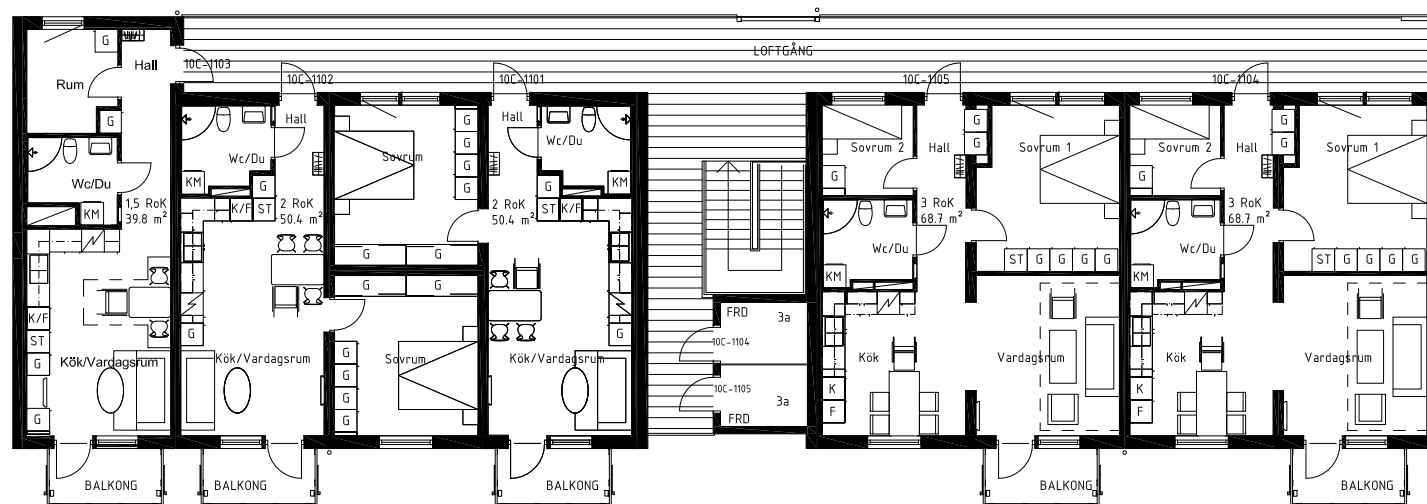

förhandskopia / underlag bofaktablåd
reviderad 231204
extra garderober i kök i 2:orna

BET ÄNDRINGEN AVSER DATUM SIGN

FHK RELATIONSHANDLING



ARKADIA BOSTÄDER
NORD VÄSTRA GÖTLAND AB

FLERBOSTADSHUS SKÖVDE 02
GRÖNSAKSLANDET 1, ÅKERHOLMSGATAN
10+12A-F, ODLINGSGATAN 53+55A-G,
SKÖVDE KOMMUN

A arkimark arkitektkontor ab tel. 0320-211555

UPPDRAG NR 1940	REDAKONSTR. AV T.G	HANDLÄGGARE B.B
DATUM 23-11-08	ANSVARIG B.BERGQVIST	

PLANER HUS A
PLAN 1 OCH 2

SKALA A1 1:100 A3 1:200	NUMMER A-01-1-12	BET
-------------------------------	---------------------	-----