


PLAN 1
 hus B - Åkerholmsgatan 12A-F
 hus D - Odlingsgatan 53A-F



PLAN 2

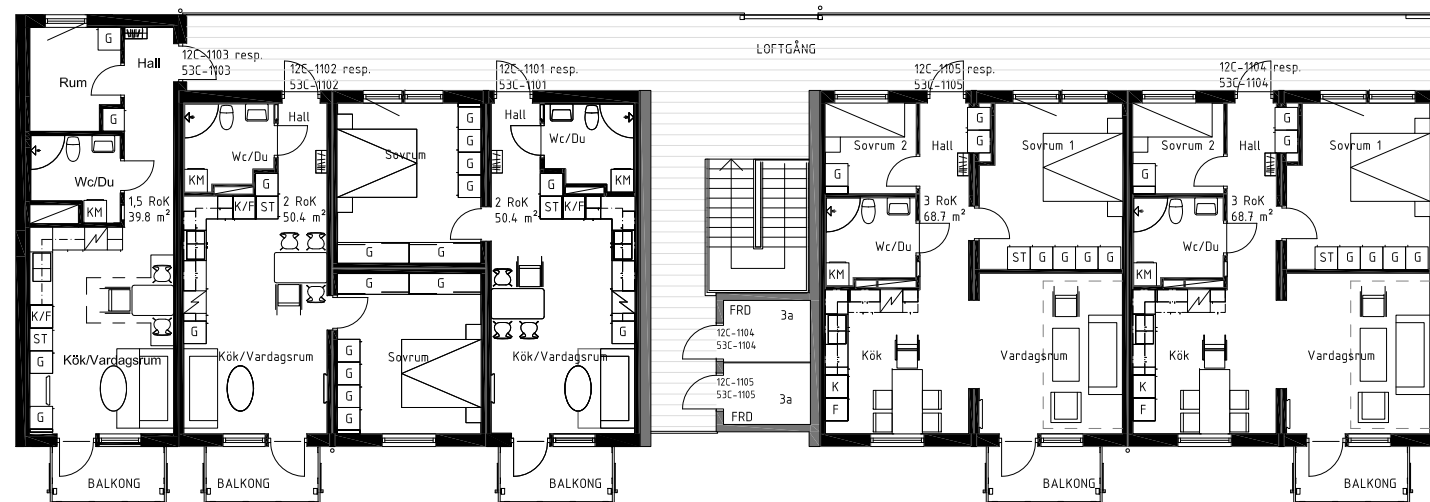

förhandskopia / underlag bofaktblad
 reviderad 231204
 extra garderober i kök i 2:orna

BET	ÄNDRINGEN AVSER	DATUM	SIGN
FHK RELATIONSHANDLING			
ARKADIA BOSTÄDER NORD VÄSTRA GÖTLAND AB			
FLERBOSTADSHUS SKÖVDE 02 GRÖNSAKSLANDET 1, ÅKERHOLMSGATAN 10+12A-F, ODLINGSGATAN 53+55A-G, SKÖVDE KOMMUN			
<input checked="" type="checkbox"/> A arkimark arkitektkontor ab			tel. 0320-211555
UPPDRAG NR 1940	REDAKONSTR. AV T.G	HANDLÄGGARE B.B	
DATUM 23-11-08	ANSVARIG B.BERGQVIST		
PLANER HUS B OCH D PLAN 1 OCH 2			
SKALA A1 1:100 A3 1:200	NUMMER A-01-1-11	BET	