


PLAN 1  
hus C - Odlingsgatan 55A-F



PLAN 2

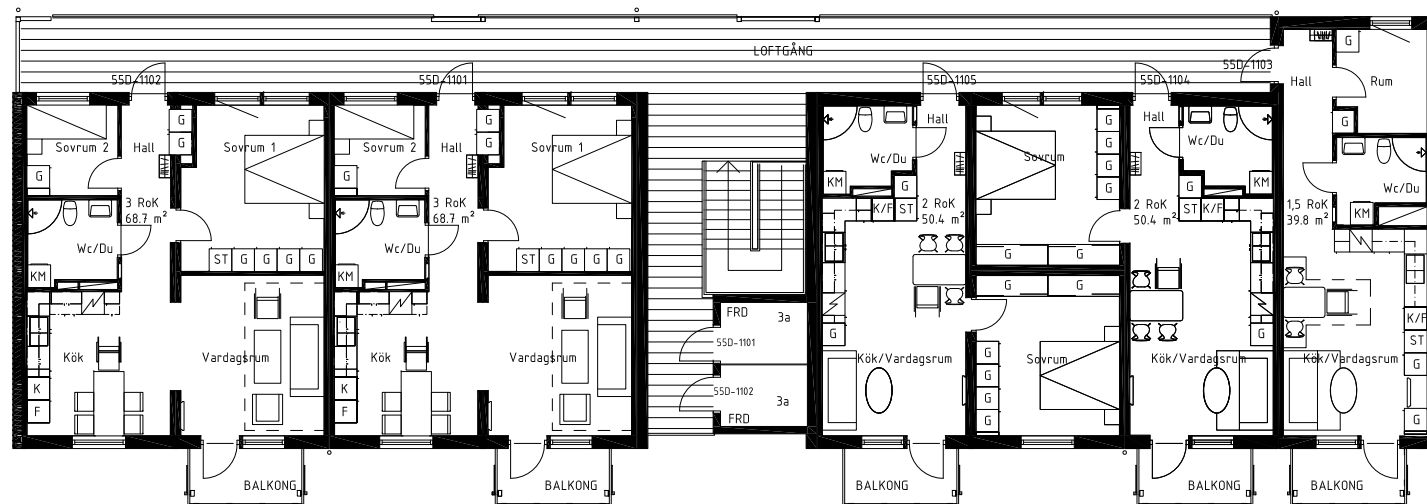

förhandskopia / underlag bofaktblad  
reviderad 231204  
extra garderob i kök i 2:orna

BET	ÄNDRINGEN AVSER	DATUM	SIGN
-----	-----------------	-------	------

FHK RELATIONSHANDLING



ARKADIA BOSTÄDER  
NORD VÄSTRA GÖTALAND AB

FLERBOSTADSHUS SKÖVDE 02  
GRÖNSAKSLANDET 1, ÅKERHOLMSGATAN  
10+12A-F, ODLINGSGATAN 53+55A-G,  
SKÖVDE KOMMUN

<input checked="" type="checkbox"/> A arkimark arkitektkontor ab	tel. 0320-211555
--	------------------

UPPDRAG NR 1940	RETNADKONSTR. AV T.G	HANDLÄGGARE B.B
DATUM 23-11-08	ANSVARIG B.BERGQVIST	

PLANER HUS C  
PLAN 1 OCH 2

SKALA A1 1:100 A3 1:200	NUMMER A-01-1-21	BET
-------------------------------	---------------------	-----