

# FÖRKLARINGAR


Mått anges i millimeter enligt Bygghandlingar 90

## LITTERA ANGER:

- TA LJUDABSORBERTER UNDER BALKONGPLATTA
- BLC BRANDLARMSCENTRAL

## FÖRESKRIFTER

## HÄNVISNINGAR

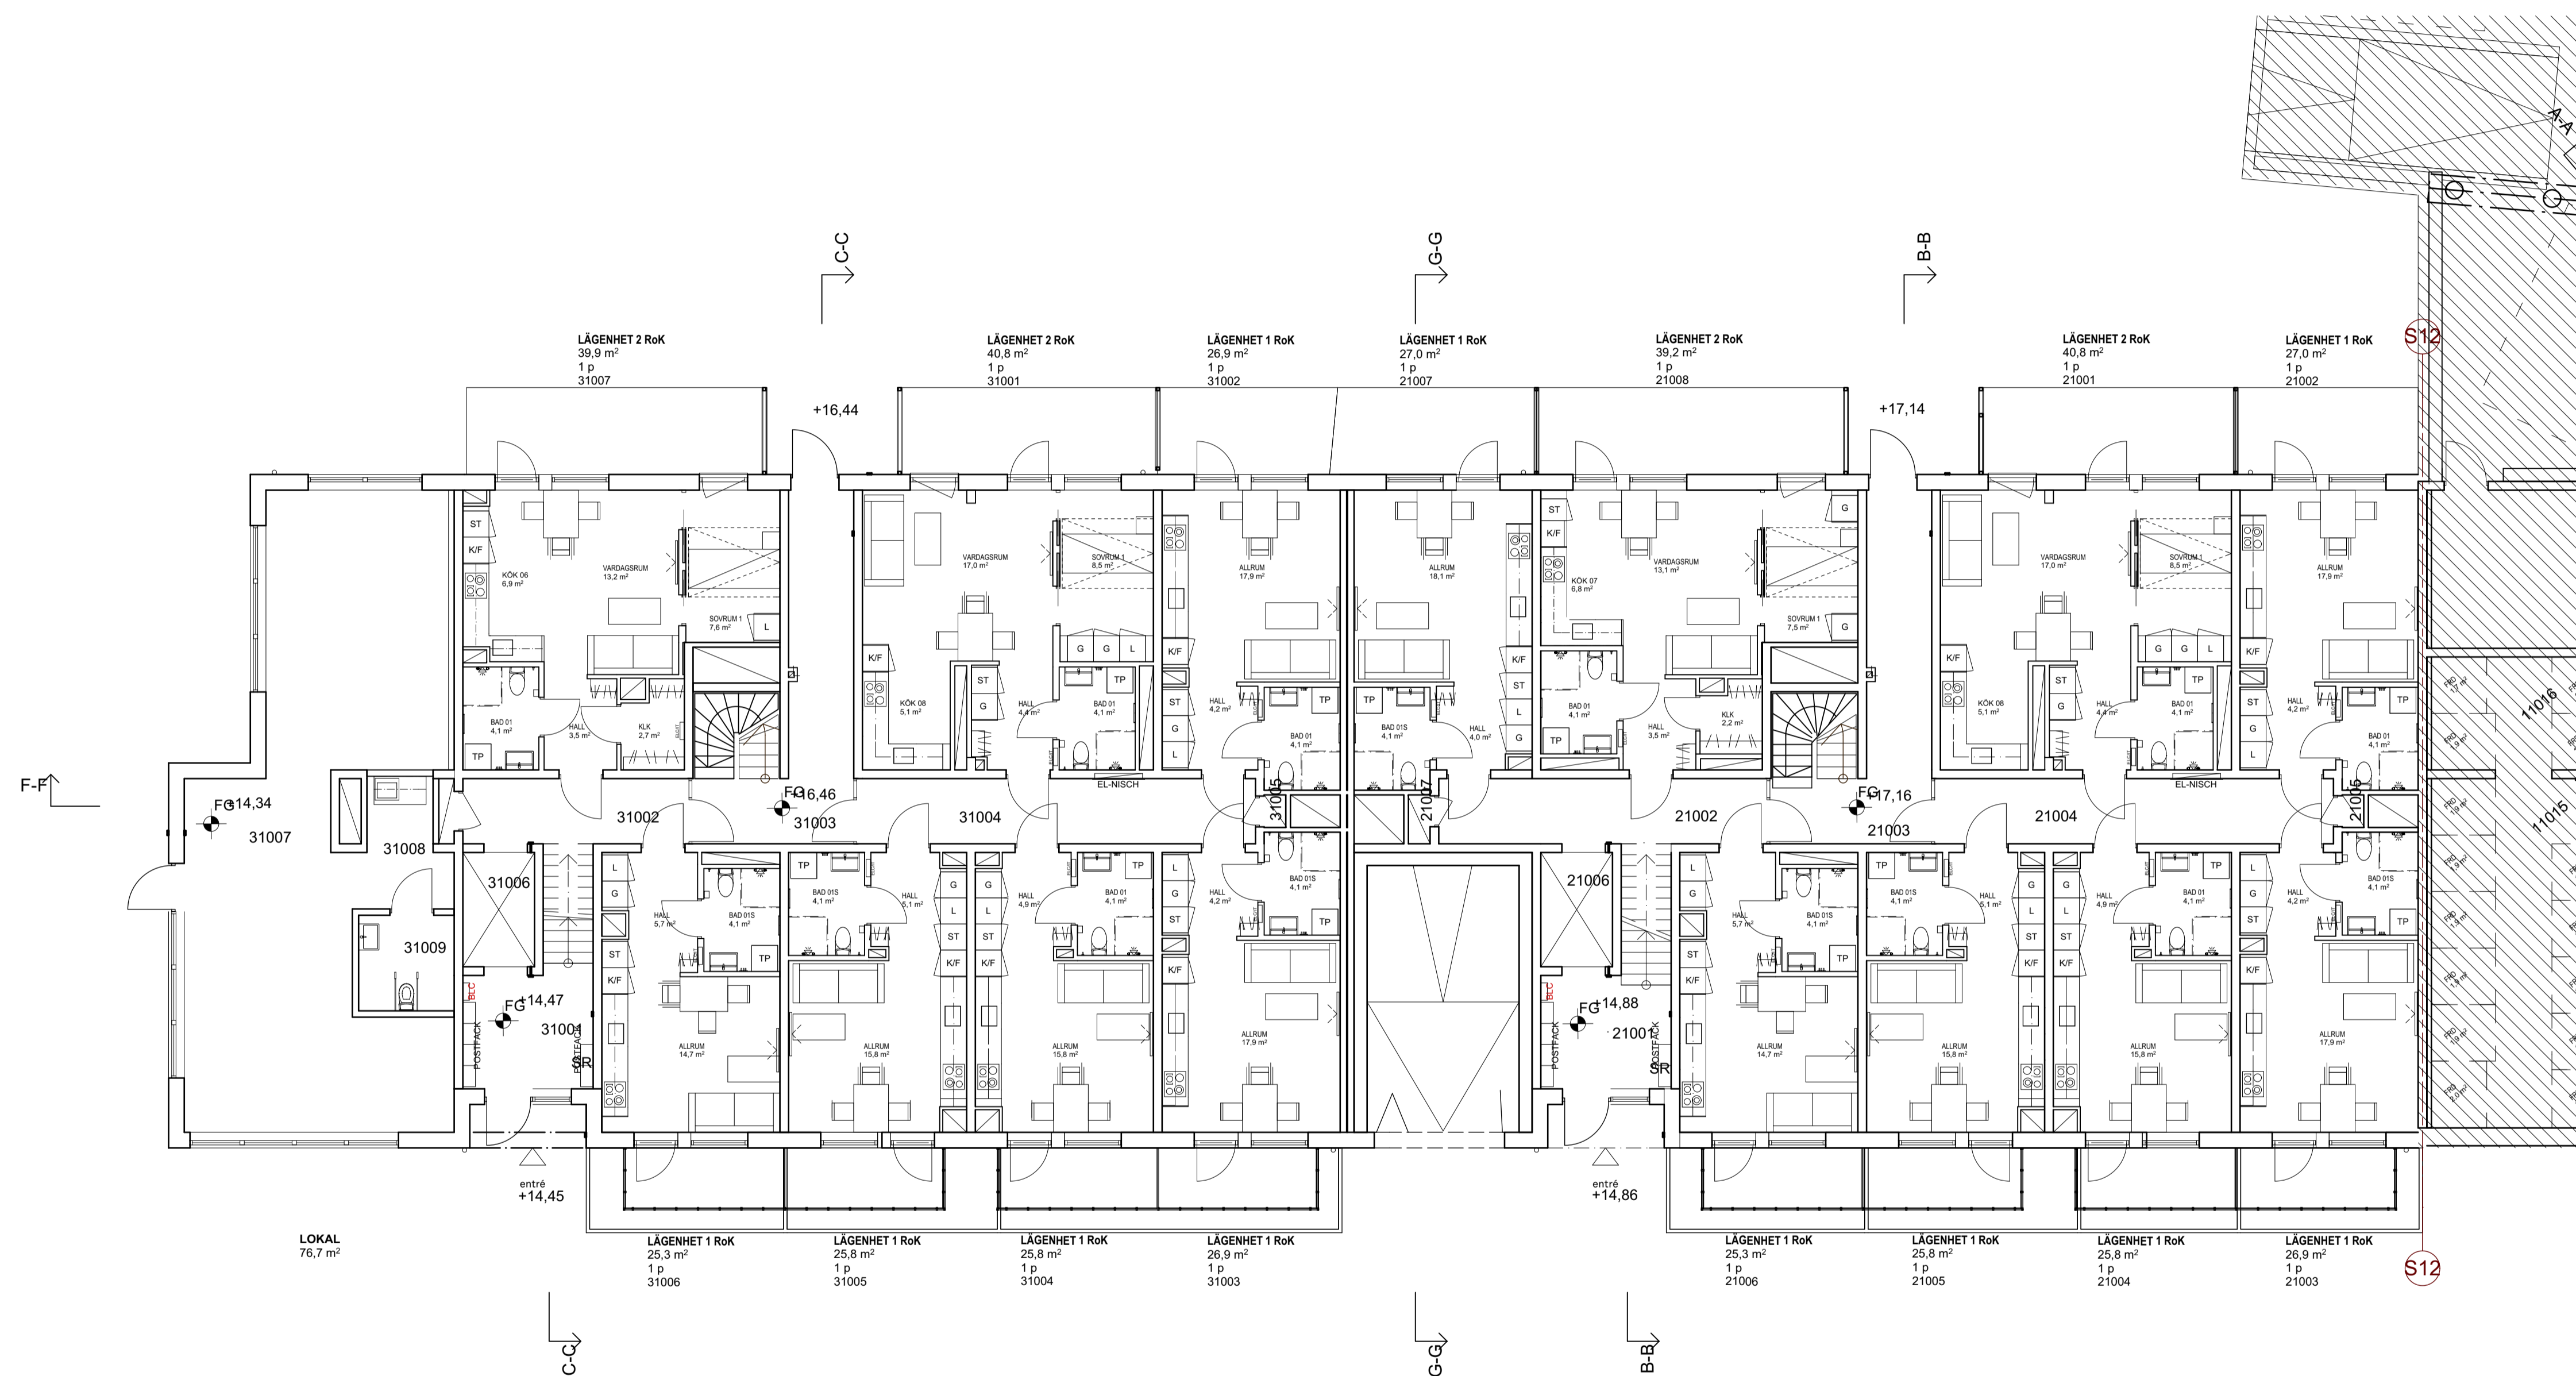


BET	ANT	ÄNDRING AVSER	DATUM	Sign.
-----	-----	---------------	-------	-------

## RELATIONSHANDLING

# ÅBY ÄNGAR KV. 8


VALLENTUNA-ÅBY 1:171

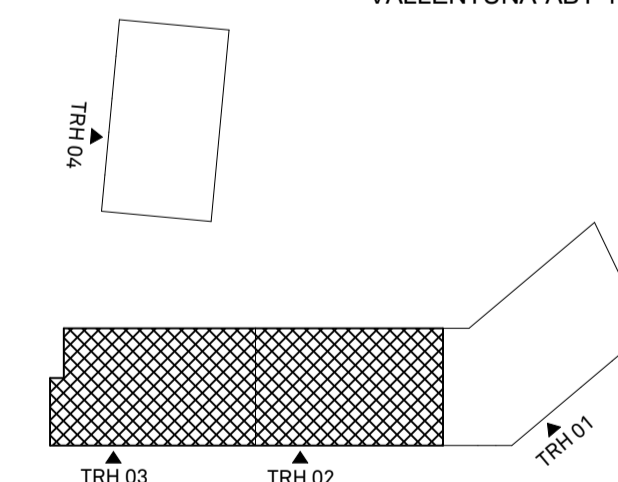

BYGG- HERRE	ED BYGG AB	
(A)	ETTELVAARKITEKTER AB	
K	#	
E	#	
V	#	
Br		
LUPPDRAG NR	RITAD AV	HANDLAGGARE
1657/16111	SE	SE
DATUM	ANSVÄRRIG	
2019-06-05	ULLA PERSSON	

TRH 02 + 03  
PLAN 10 ENTRÉPLAN

SKALA A1	A3	NUMMER	BET
A1: 1:100		A-40-1-210	
A3: 1:200			

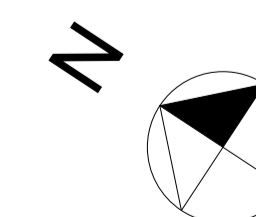

SKALA 1:100 (A1), 1:200 (A3)

